FÖRKLARINGAR

ALLA MÅTT ANGES I MM

FÖRESKRIFTER

SAMTLIGA PLAN -OCH FASADRITNINGAR ÄR UPPRÄTTADE MED GAMLA RITNINGAR SOM UNDERLAG OCH KOMPLETTERADE EFTER OKULÄR BESIKTNING PÅ PLATS.

SAMTLIGA MÅTT KONTROLLERAS PÅ PLATS

HÄNVISNINGAR

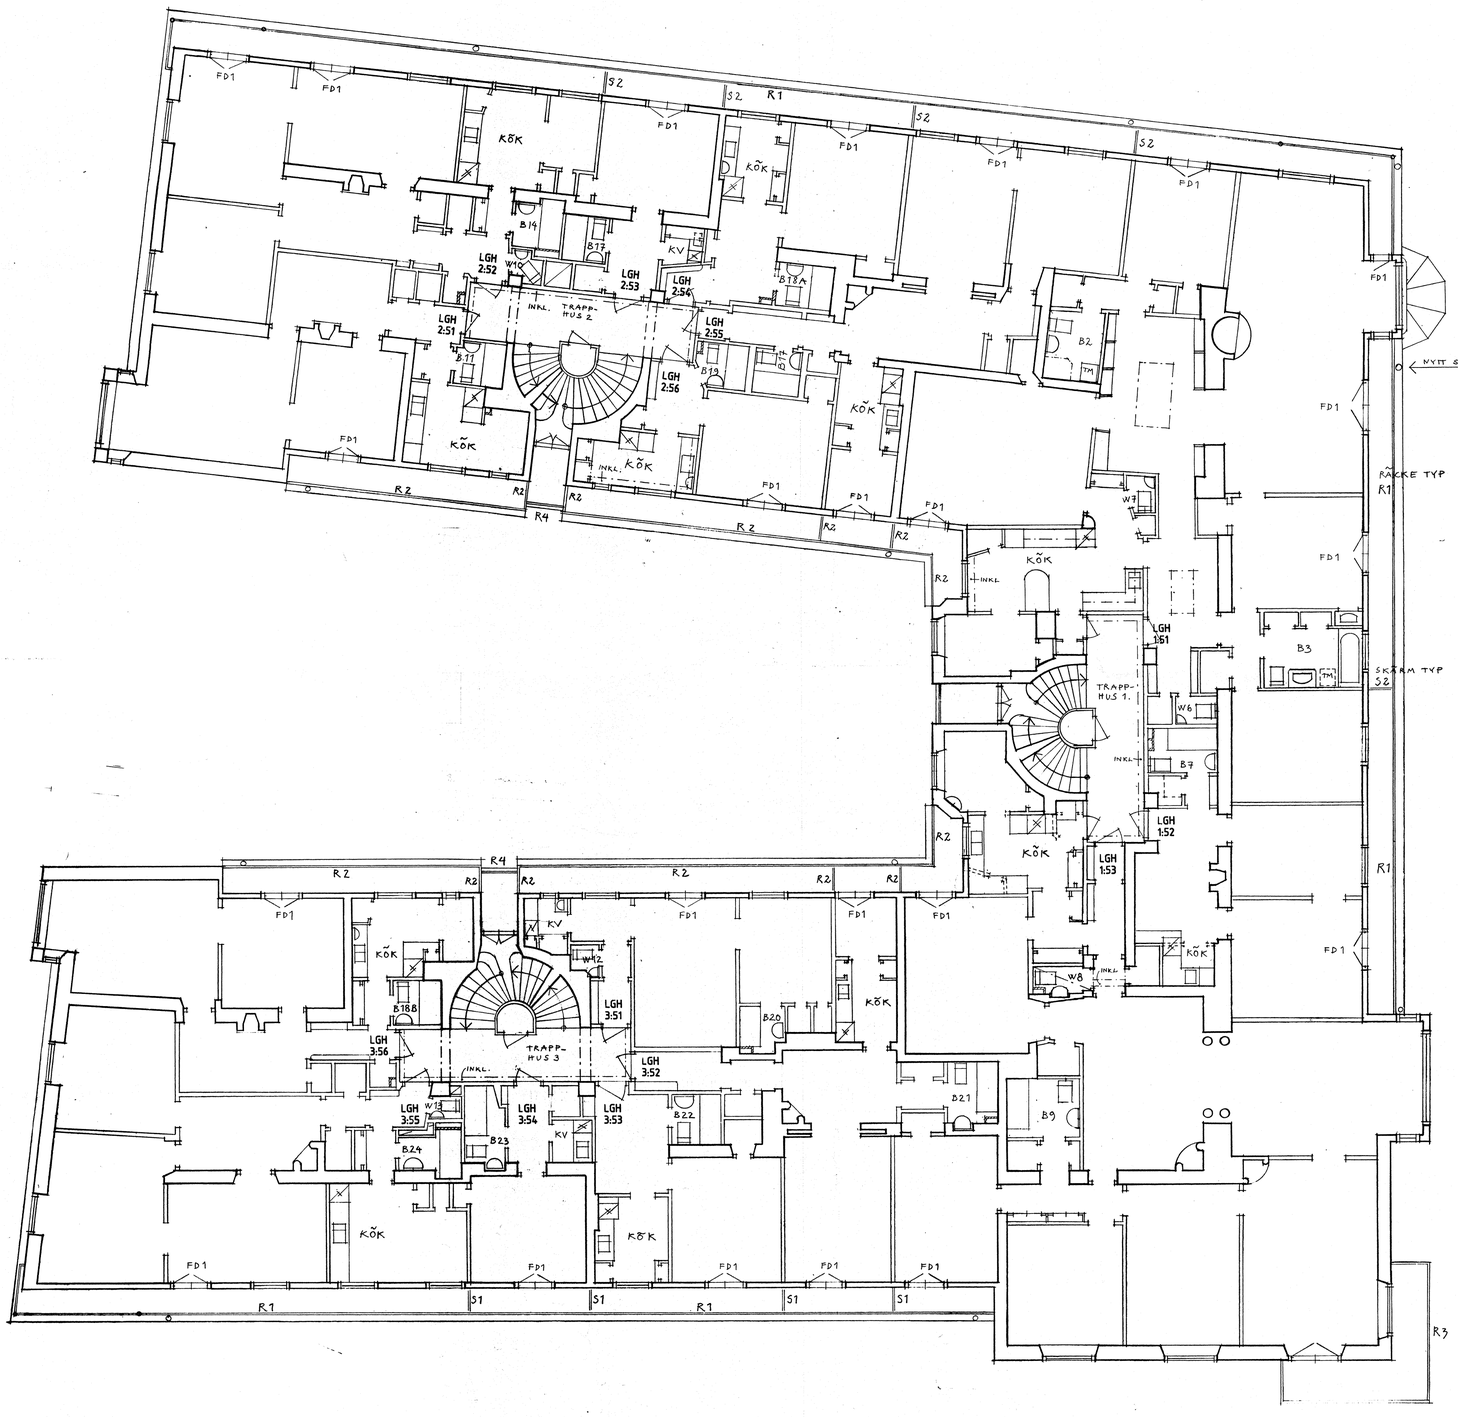

A		RELATIONSRITNING	97.12.15	LRP
REG	ANT	REGISTRERINGEN AVSER	DATUM	SIGN

RELATIONSRITNING

KV. STAMMEN 23

RIEMER von PLATEN
ARKITEKTKONTOR

Box 1250, 111 82 Stockholm, Tel.08-14 15 15 Fax.08-14 15 55

RITAD AV	HANDLAGGARE
LRP	L. RIEMER-V.PLATEN
STOCKHOLM	ANSVARIG
96.12.16	L. Riemer-v. Platen

PLAN P5

SKALA	NUMMER	REG
1:100	A305:17	A

Lagenvara, Folarex HS 20, A1